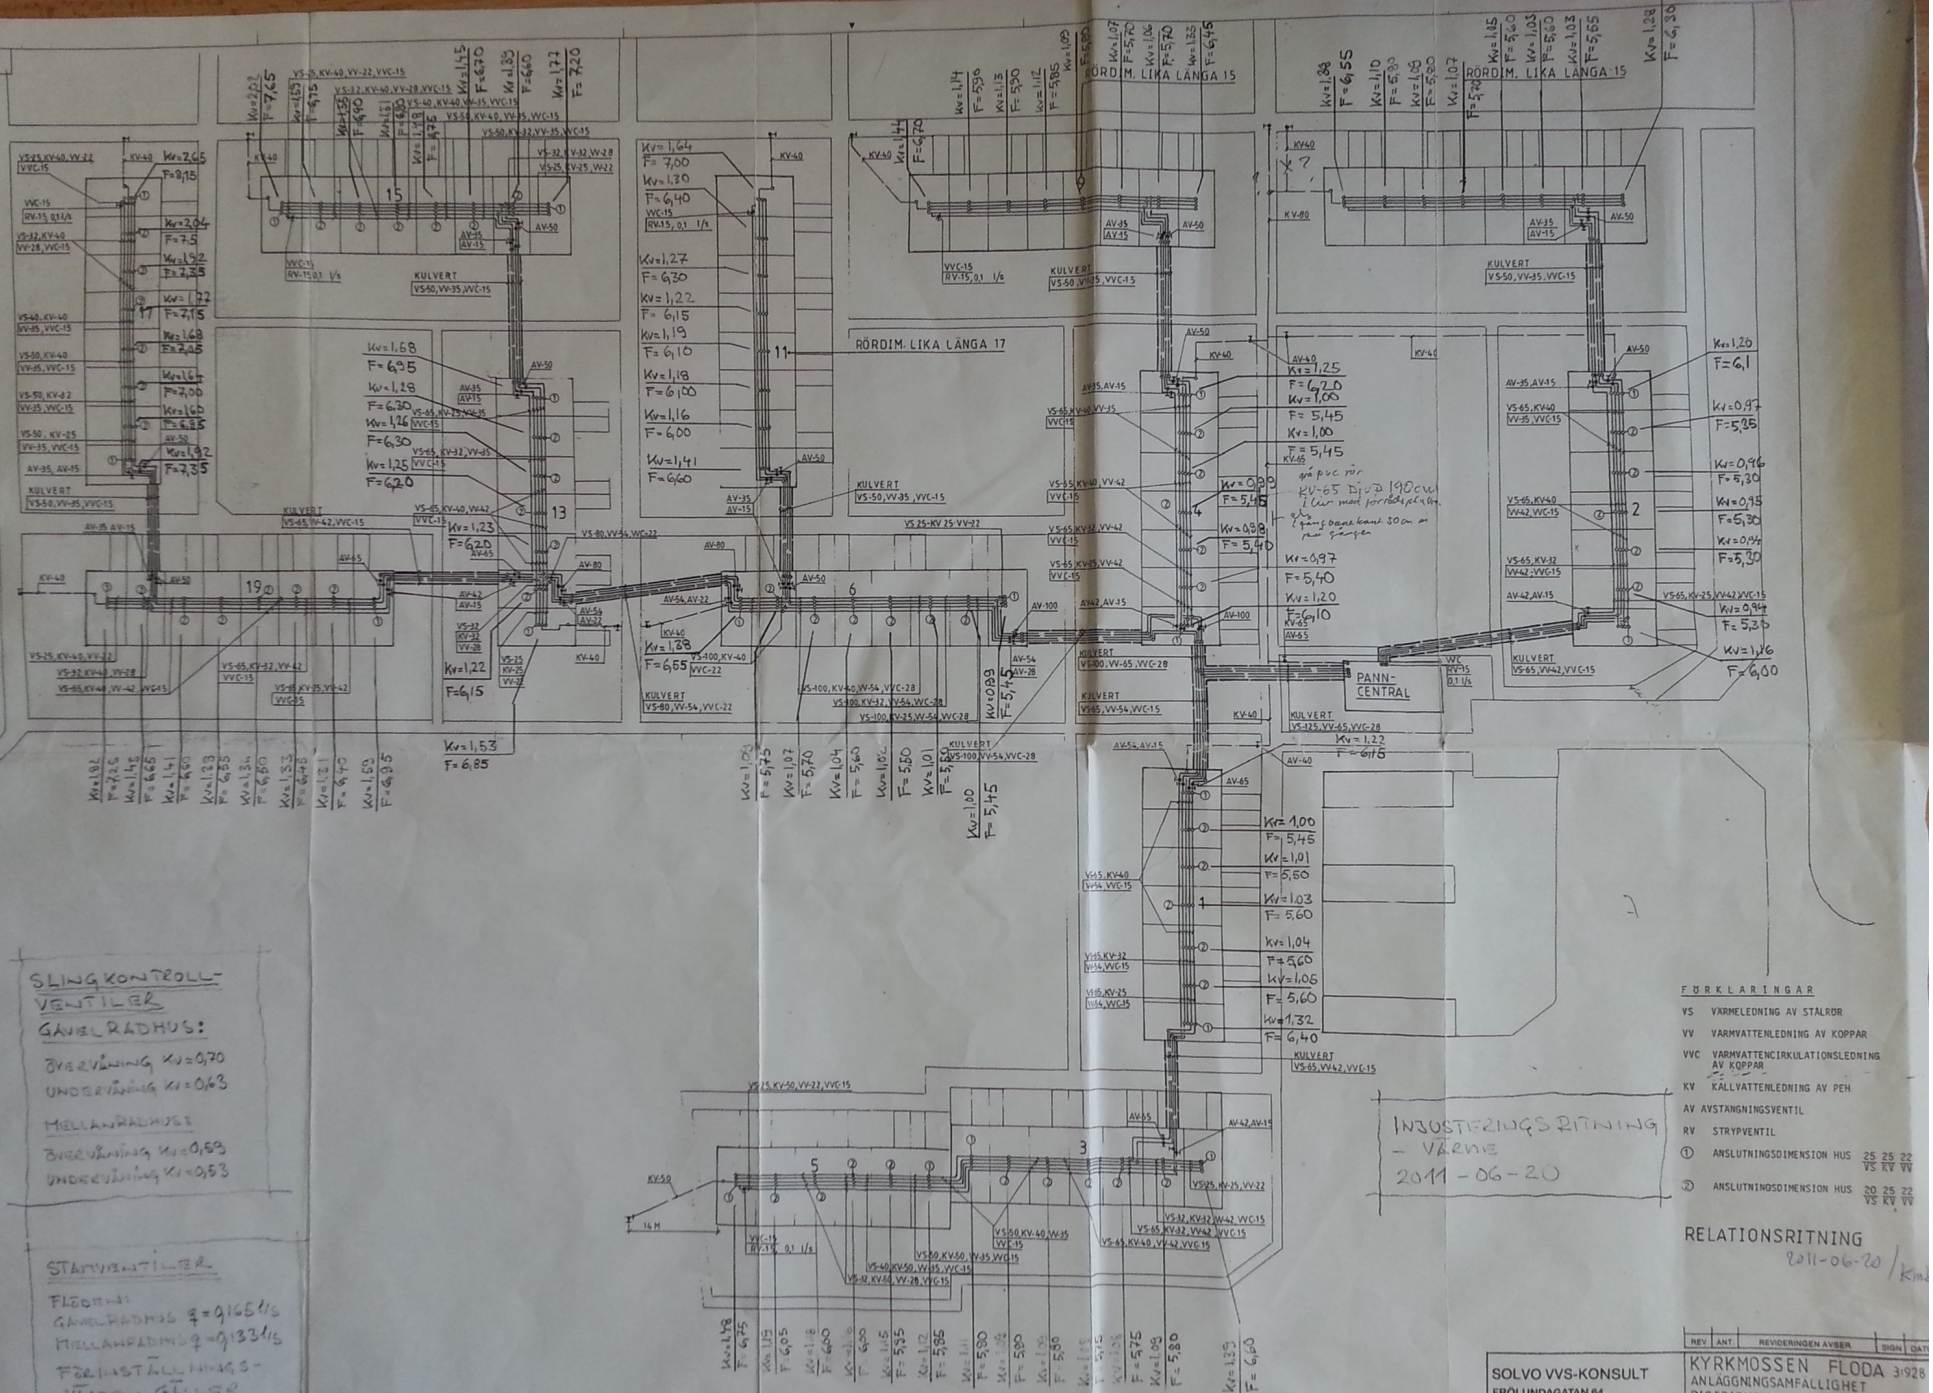
RÖRDIM. LIKA LÄNGA 15
RÖRDIM. LIKA LÄNGA 15
RÖRDIM. LIKA LÄNGA 17
KULVERT
PANN-CENTRAL
INJUSTERINGSRITNING
- VÄRME
2011-06-20
SLINGKONTROLL-
VENTILER
GAVELRADHUS:
ÖVERVÄNING Kv=0,70
UNDERVÄNING Kv=0,63
MELLANRADHUS
ÖVERVÄNING Kv=0,59
UNDERVÄNING Kv=0,53
STAMVENTILER
FLÖDEN:
GAVELRADHUS q=0,165 l/s
MELLANRADHUS q=0,133 l/s
FÖRINSTÄLLNINGS-
VÄRDEN GÄLLER.
MMA TYP BALANCE
DN 15
FÖRKLARINGAR
VS VÄRMELEDNING AV STÅLRÖR
VV VARMVATTENLEDNING AV KOPPAR
VVC VARMVATTENCIRKULATIONSLEDNING AV KOPPAR
KV KÄLLVATTENLEDNING AV PEH
AV AVSTÄNGNINGSVENTIL
RV STRYPVENTIL
① ANSLUTNINGSDIMENSION HUS 25 25 22 VS KV VV
② ANSLUTNINGSDIMENSION HUS 20 25 22 VS KV VV
RELATIONSRITNING
2011-06-20
SOLVO VVS-KONSULT
FRÖLUNDAGATAN 64
431 44 MÖLNDAL
Tel. 031-27 03 00
KYRKMOSSEN FLODA 3:928
ANLÄGGNINGSAMFÄLLIGHET
DISTRIBUTIONSSYSTEM FÖR VÄRME
KALL- OCH VÄRMVATTEN
MÖLNDAL 1995-02-20
L. RASK
ARBETSNUMMER 95.001
RITNING V-50:01